



MAPA POWYKONAWCZA

Skala 1:100

P.G.K. Spółka Cywilna
Z. Łanowski, M. Łanowska
83-400 KOŚCIERZYNA
ul. 3 Maja 9A
Tel. (054) 886-50-15
NIP 591-000-99-25, Regon 002885194

KERG: 1288/2012
Wojew: pomorskie
Powiat: kościerski
Gmina: Kościerzyna
Obręb: LUBIANA
Działka: 67/24

MAPA NINIEJSZA SŁUży DO CELÓW OPINIODAWCZYCH I DOTYCZY
POMIARU POWYKONAWCZEGO KANALIZACJI WODY NADOSADOWEJ
I KABLA ENERGETYCZNEGO

Podstawa prawna:
Projekt nie był uzgodniony w ZUD.

Wykonawca:


Kościerzyna, dnia 04.07.2012 r.



Orientacja 1: 25000

NI

STAROSTWO POWIATOWE W KOŚCIERZYŃCE
Wydział Geodezji i Kartografii
Biuro - Pomiarowy Okręg - Dokumentacji
Geodezyjnej i Kartograficznej
Dokumentacja Projektowa Nr
z dnia
19.07.12

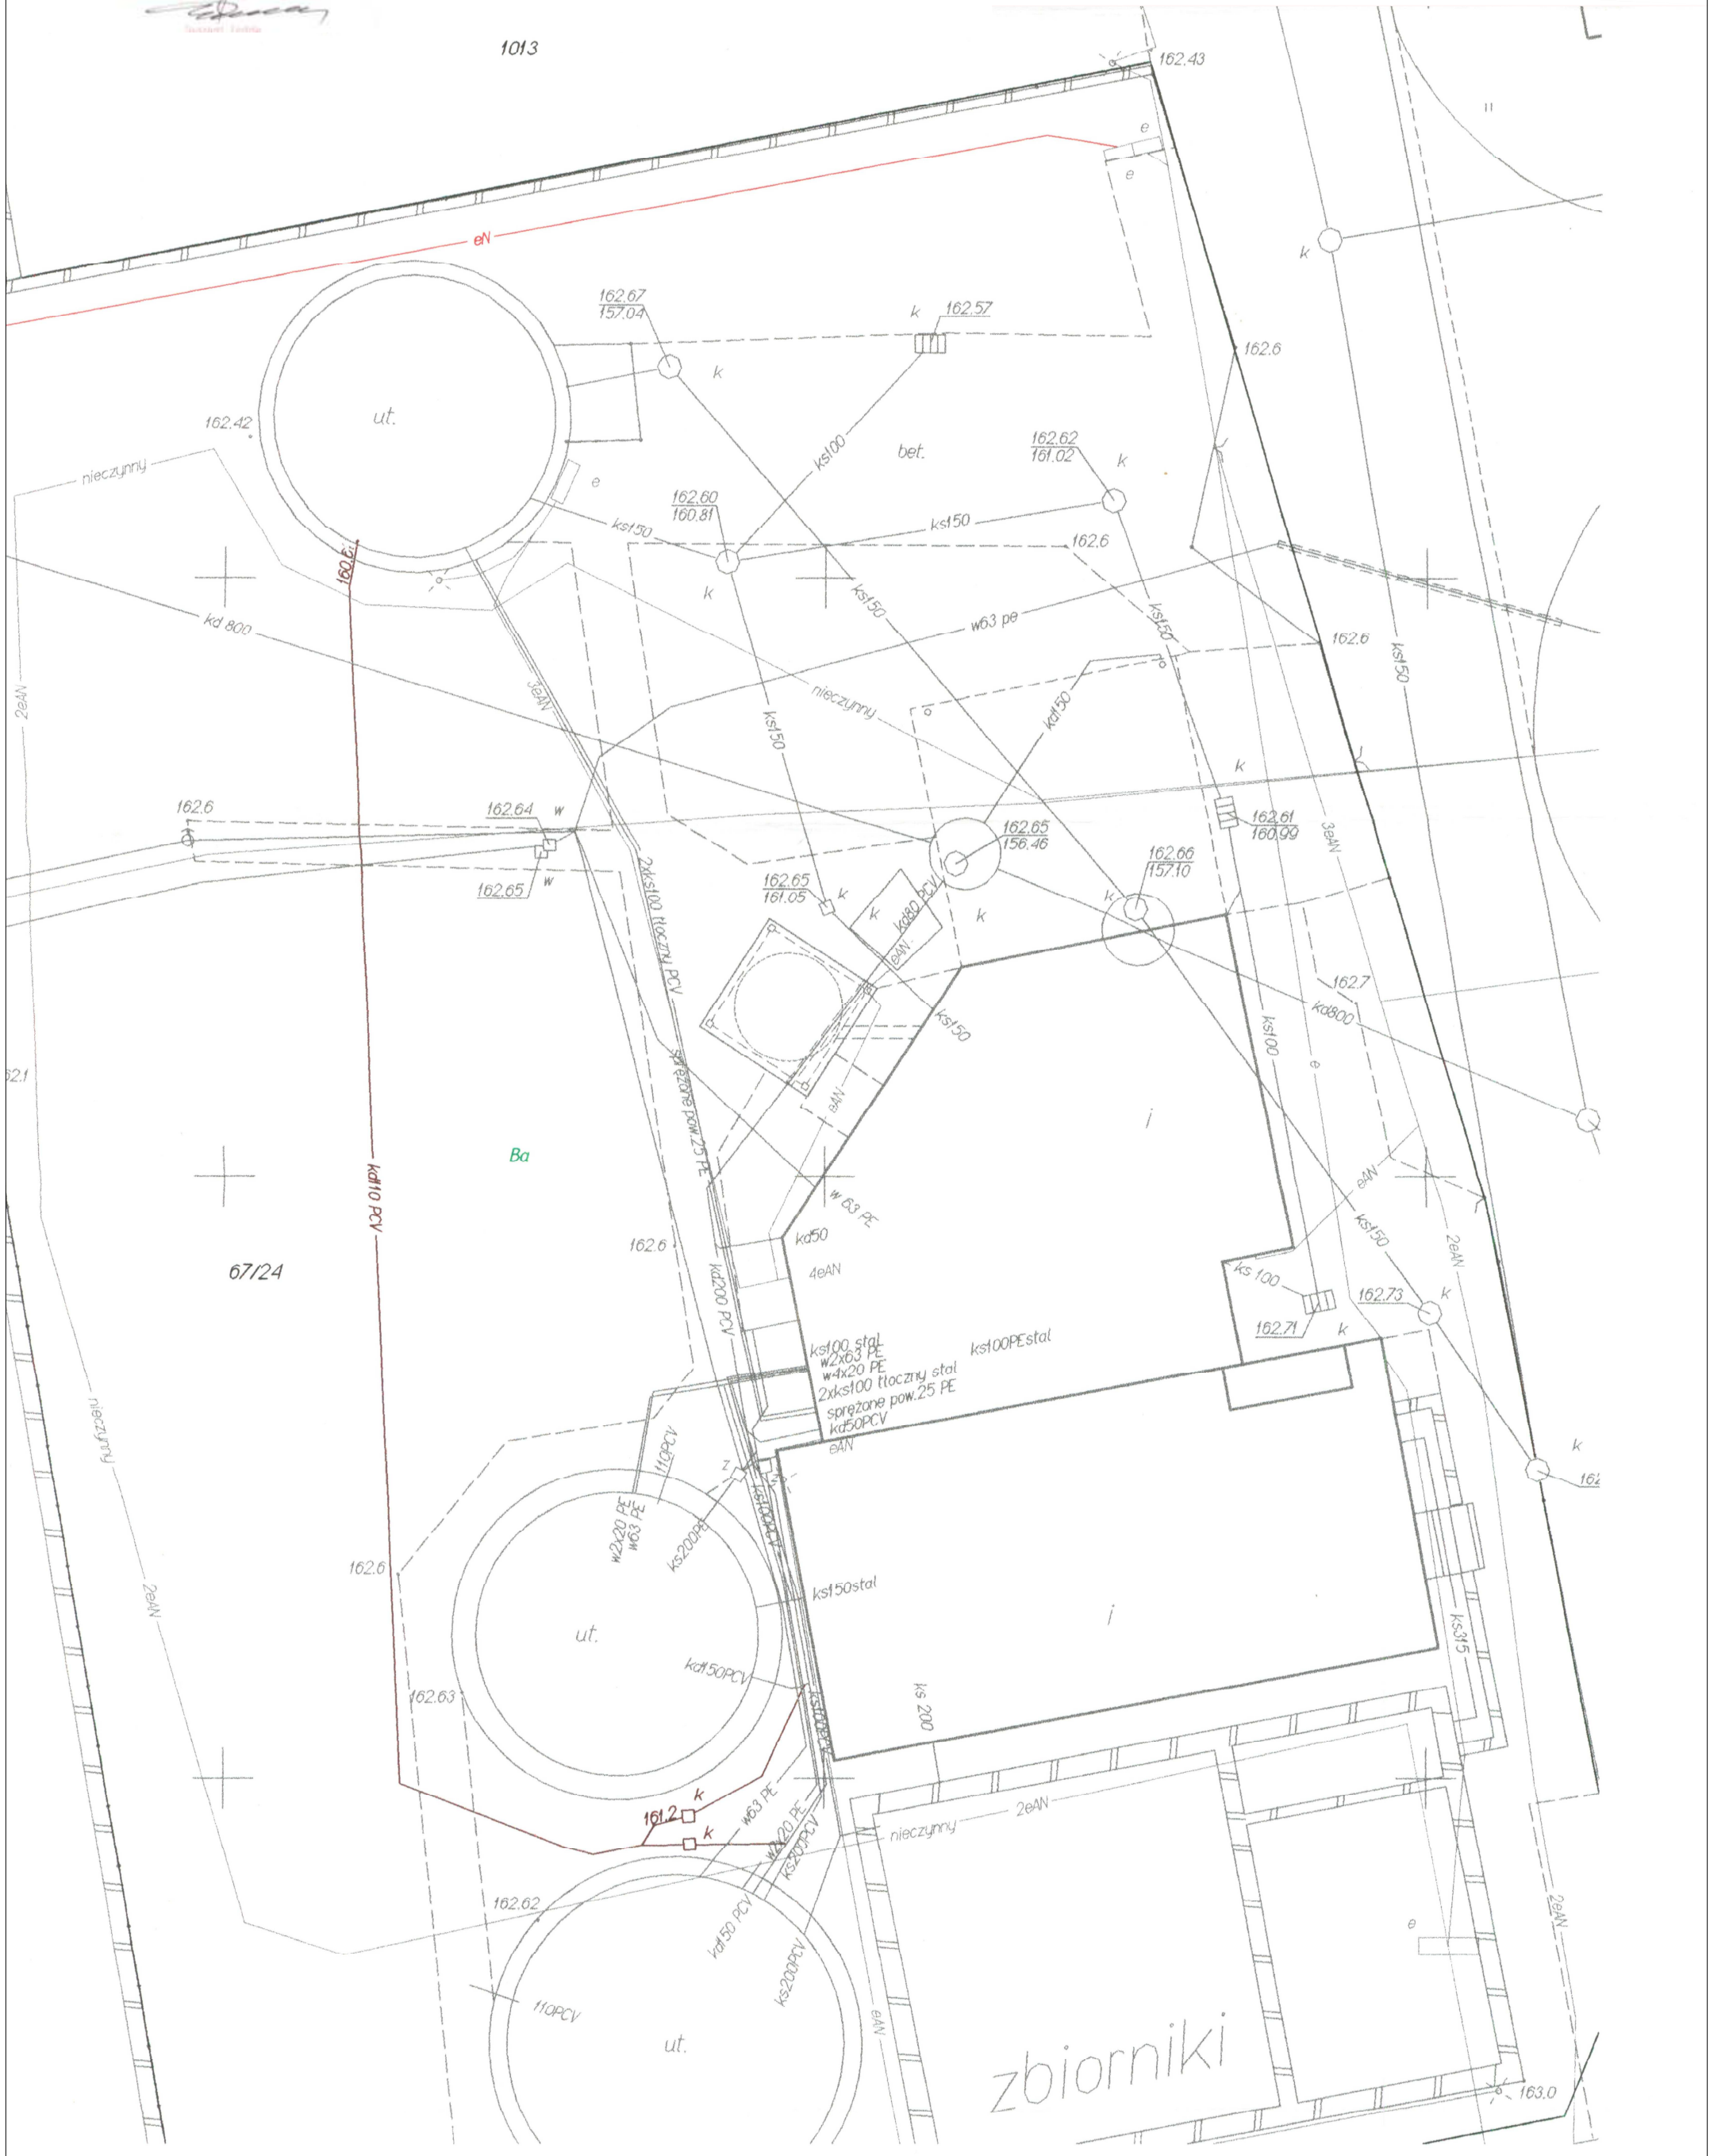

BIOGRADEX® Holding Sp. z o.o. 82-300 ELBLĄG ul. Robotnicza 55/10		RYS. NR: T1
BIURO I PRACOWNIA: ul. Nilschmana 18; 82-300 Elbląg tel./fax: (55) 239 43 00/(55) 642 19 09 e-mail: biogradex@biogradex.pl	TEMAT: Rozbudowa oczyszczalni ścieków w Lubianie-Inwentaryzacja	BRANZA: TECHNOLOGIA
INWESTOR: Lubeko Sp. z o.o. ul. Zakładowa 1; 83-407 Lubiana	NAZWA RYS.: PLAN SYTUACYJNY	FAZA: INWENTARYZACJA
ZESPÓŁ AUTORSKI: mgr inż. Marcin Majewski inż. Marcin Kowalczyk	SPRAWDZIŁ:	DATA: 2017.03
		SKALA: 1:100 FORMAT WYDRUKU: 297/560